

Réunion 30 mars 2017

Azehi
30/03/17

Ordre du jour

0.0 Ouverture de l'assemblée

0.1 Plan de salle Agora

0.2 Traiteur

0.3 Sondage nombre de personne par étudiant

0.4 Affiche expo

0.5 Salle pour soirée finissant

0.6 Fermeture de l'assemblée

Myriam propose l'ouverture de l'assemblée

Adopté à l'unanimité

Marie-Ève propose d'adopter l'ordre du jour tel que présenté

0.1 Plan de salle Agora

Voir plan Autocad projetés à l'écran

5 propositions

Location mobilier

Sofa en rond, sofa en L, Table bistro

Prix soumission fourni par Rosalie dans 1 semaine

Nous faisons circuler une feuille sur laquelle les gens apposent leurs initiales pour voter pour leur proposition préférée

Plan #5 gagnant

0.2 Traiteur

Choix des bouchées

Brochette tomate et fromage
Bruchetta
Tacos de poulet chipotle
Crevette mousse avocat sauce cocktail
Brie canneberge
Tartare de bœuf
Concombre mousse de crabe

0.3 Sondage nombre de personne par étudiant

Chaque personne écrit sur un bout de papier le nombre de personne qu'il pense inviter au vernissage

Comptabilisation
6 personnes par finissants
 $56 \text{ finissants} \times 6 = 336 \text{ personnes}$

0.4 Affiche expo

(voir projecteur)
Le comité graphisme présente l'avancement de l'affiche
Idée de concept de base depuis la semaine passée
Prise de note des commentaires constructifs

0.5 Salle pour soirée des finissants

Le comité organisateur présente 3 propositions aux finissants à l'écran

-Lobby Bar

-L'académie pour le souper (apporter votre vin)


-Penthouse (pandore)

Vote à main levée

Comptabilisation
Lobby bar adoptée à majorité

Suivi dans les prochaines réunions concernant l'avancement

0.6 Jean-Philippe propose la fermeture de l'assemblée

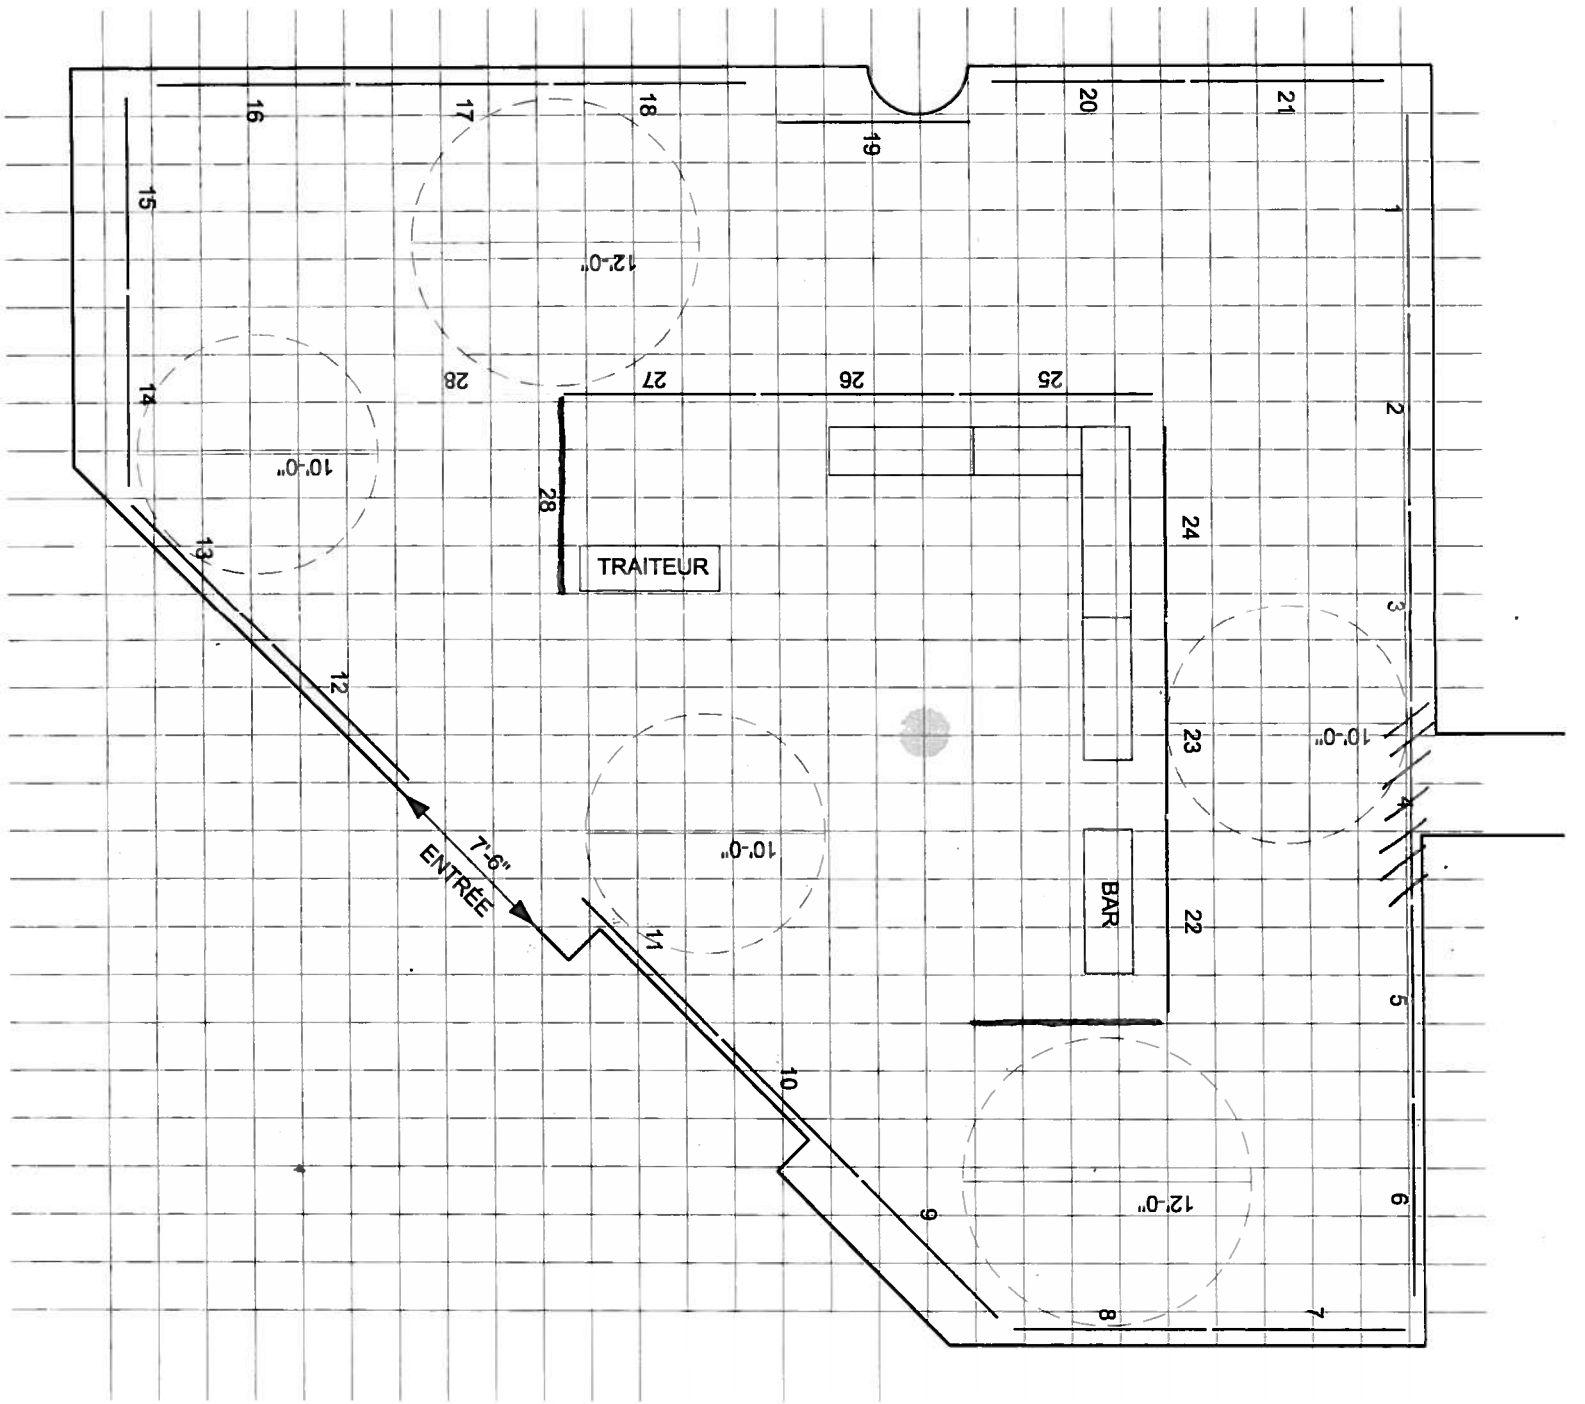


OPTION 2. CIRCULATION EXT. ENL
(DÉGAGEMENT DE 10'-0" A L'ARRIERE)

Projet	AGORA VERNISSAGE			Dessiné par	ROSALIE THÉORET		Date	2017-03-30	No. Feuille
Dessin	PLAN			Vérifié par	-		Échelle	1/8" = 1'-0"	
				Dossier	-				

17 panneaux restent.

- 1 LAURENCE JADE
- 2 YANCK AKERKE
- 3 MARIE PIER VINCENT
- 4 JONATHAN VALERIE
- 5 FELIX CARLOS
- 6 ROSALIE MAXIME
- 7 KEVIN ALEXANDRA
- 8 SARAH-JEANNE CAROLINE
- 9 JASMINE SOPHIE
- 10 MIRSA IPINA
- 11 HRISTO MOMO


- 12 ÈVE-MARIE MAXIME
- 13 JEAN-PHILIPPE MAXIME
- 14 MATHIEU BOSSH
- 15 GODEFROY MARIE-MAXI
- 16 MARIE-ÈVE MYRIAM
- 17 SHADDYA GUILLAUME
- 18 MAUDE MICKAËL
- 19 CAROLINE SOPHIE
- 20 LINDA ALCYON
- 21 LUC LUCIANA
- 22 CORINNE VINCENT
- 23 SHANLE VINCENT

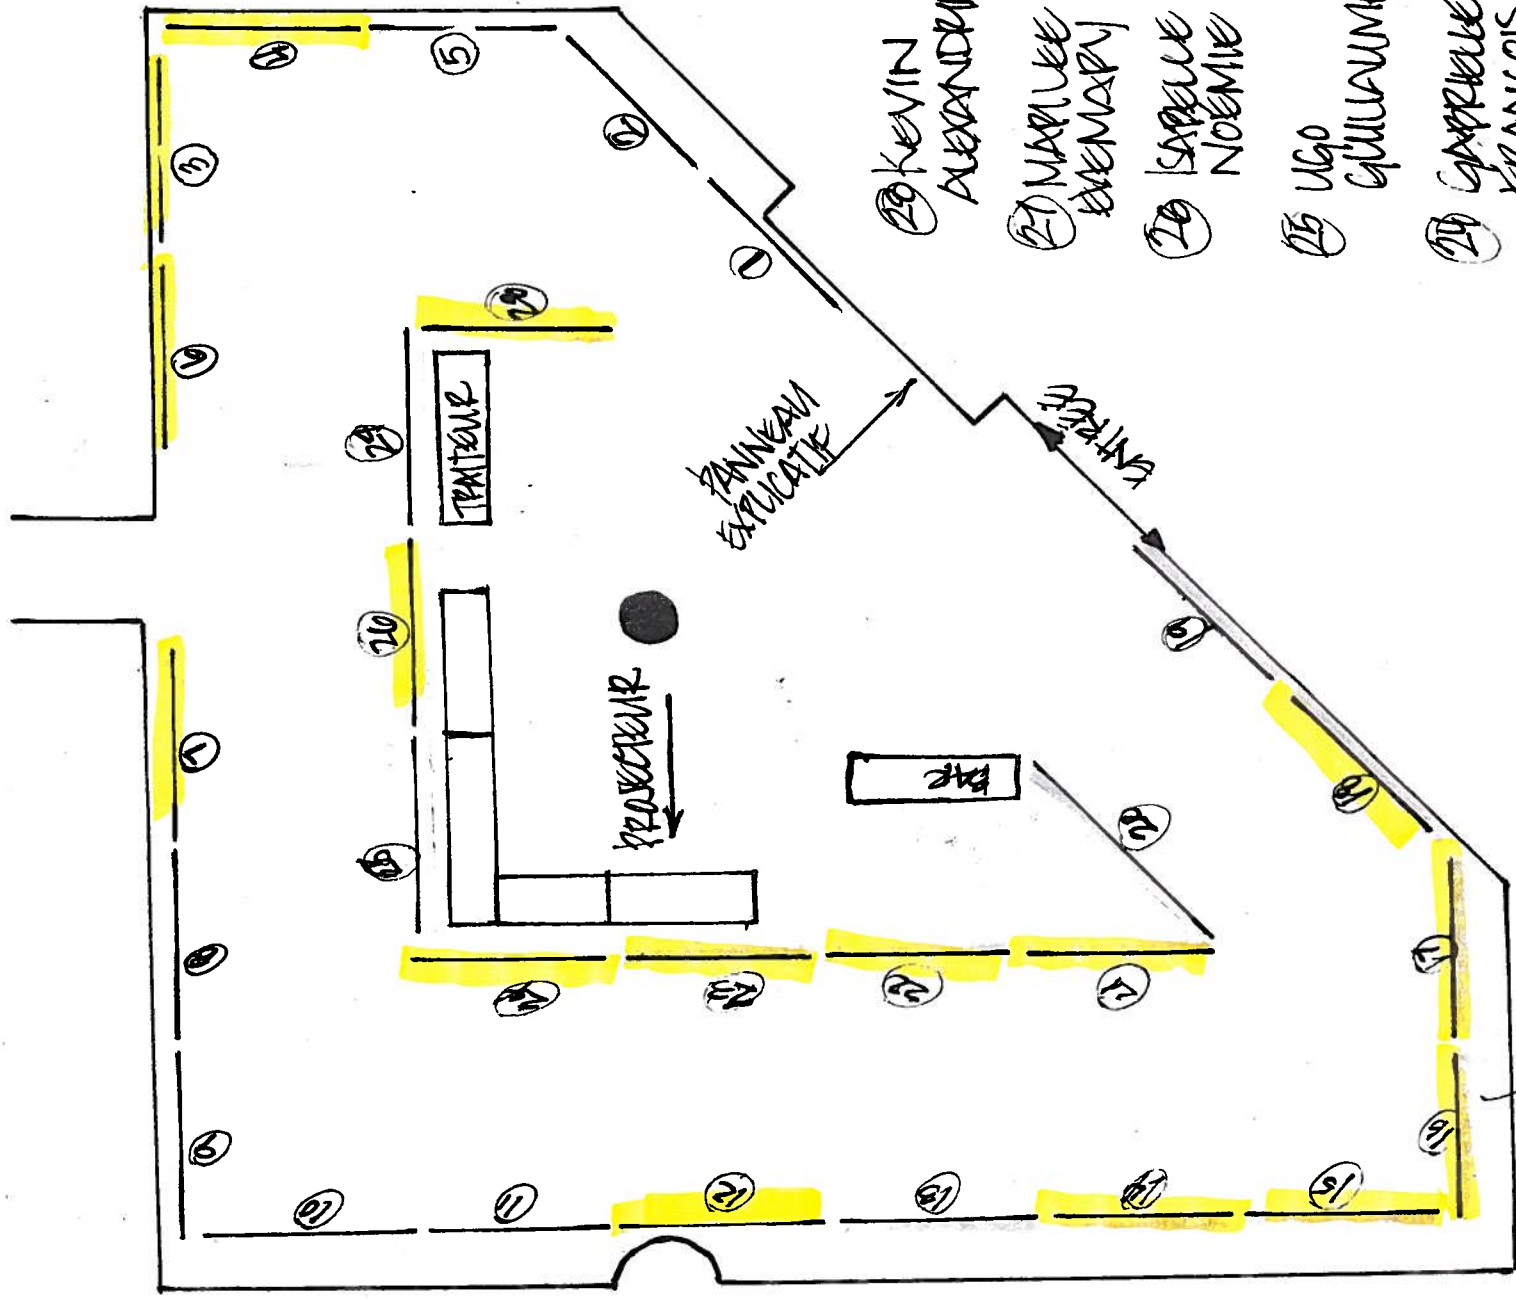






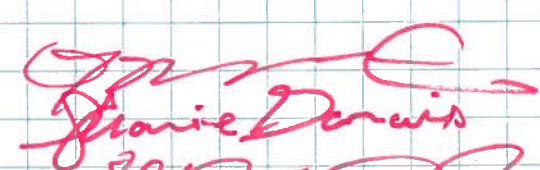
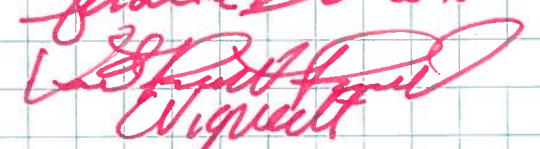
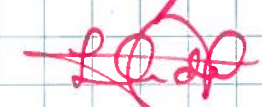
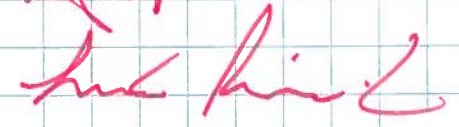
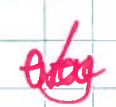
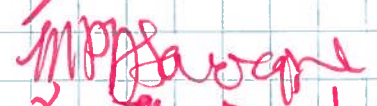
- 24 KEVIN ALEXANDRINE
- 25 MARILIE ÈVE-MARIE
- 26 SARAH NOËMIE
- 27 UGO GUILLAUME
- 28 GABRIELLE FRANÇOIS

COMMERCIAL
RÉSIDENTIEL

FOAMCOR POSÉ À L'HORIZON-
TAL

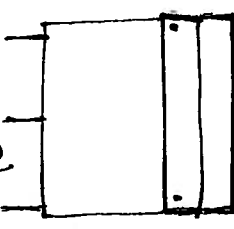


PLAN AGORA TEL QUE CONSTRUIT
VERNISSEUR FINISSANTS 2017.

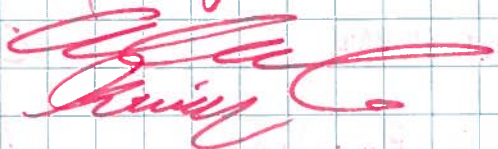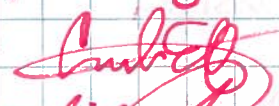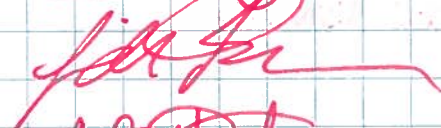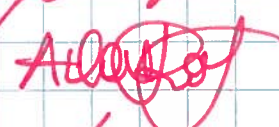NOM	Matière	Signature
Alexandrine Kevin R.V	1448041 1538405	
JASMINE M.	1445483	Jasmine M.
Marie-Eve Labat	1237382	Marie-Eve Labat
Maxime T.	1139672	Maxime T.
Sophie Vayer	0769041	Sophie Vayer
Carlos Eduardo Ospina Villa	1455284	
FELIX "15 min + tard" Bergeron	1166041	
ALEXANDRA ROY	1364870	
Corinne Chainard	1455981	
Gabrielle Carnoyer Shanie Dorais	1468351 1460517	 Marie-Denis
Vincent Paquette Caroline Vigneault	0758569 1230310	 Vigneault
Luciana Cordova	1113409	
Luc Potassant	1372332	
MARILEE TROTTIER	1458604	Marilee
Michael Alix	1173686	Michael Alix
Evemary Jane Laplante	1482455	
Laurence Beauchamp	1340789	L.B.
Jade Robitaille	1235914	Jade Robitaille.
Marc-Prez D. Larocque Jonathan Davidson	6103508 1054024	 Jonathan Davidson

VINCENT HOYANH

0919064

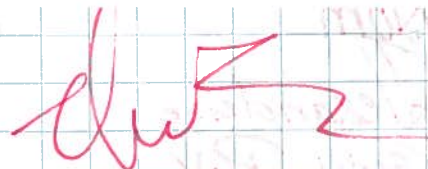

Valerie Boucher

1432525



Akerke Kerimbay

K 1330788




Irina Castillo

1344716




YANNICK LEBLANC

1464124

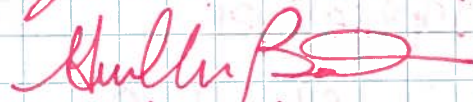

Guillaume Baisvert

1145090

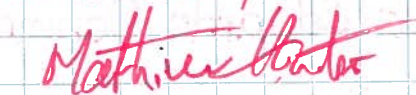

MATHEU HUNTEC

137970

